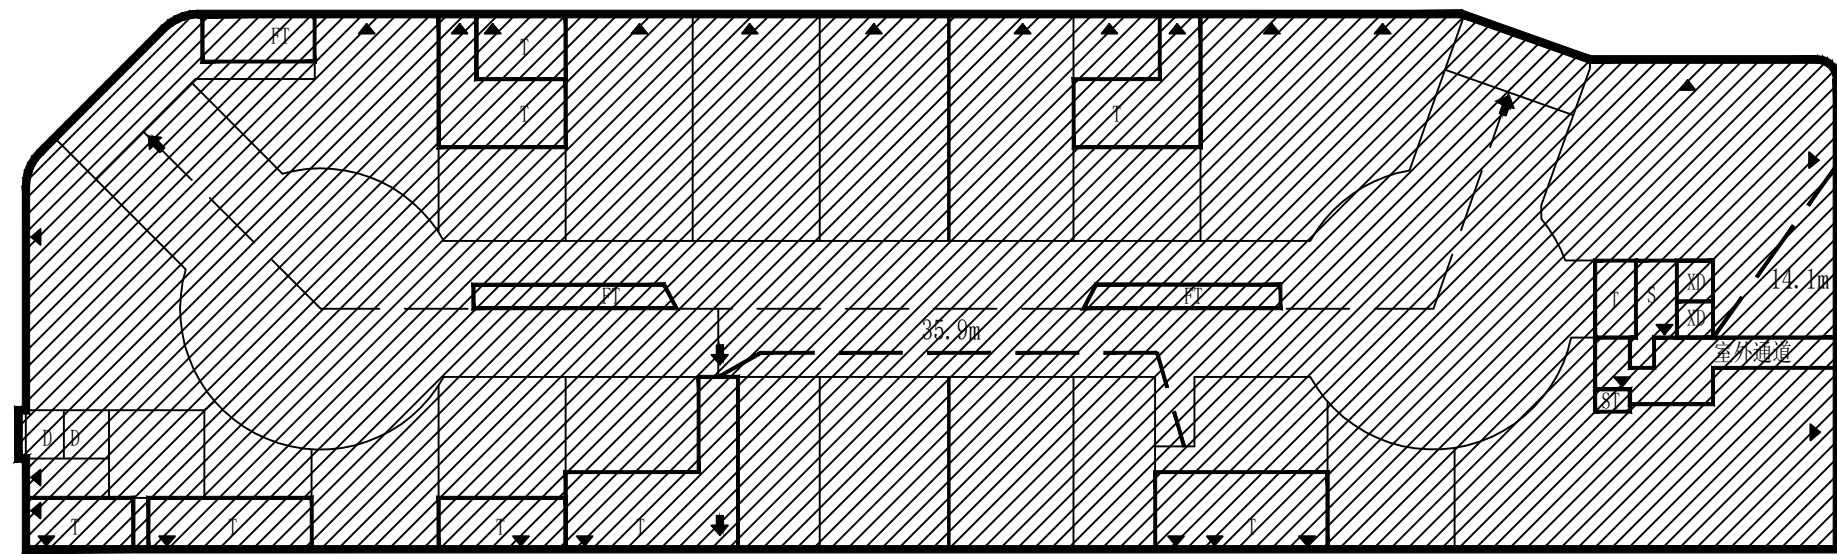




一层防火分区示意图 1:500

注：一层商场设置自动喷淋灭火系统

本层为一个防火分区，防火分区面积为4129.28㎡，共有3个安全出口。

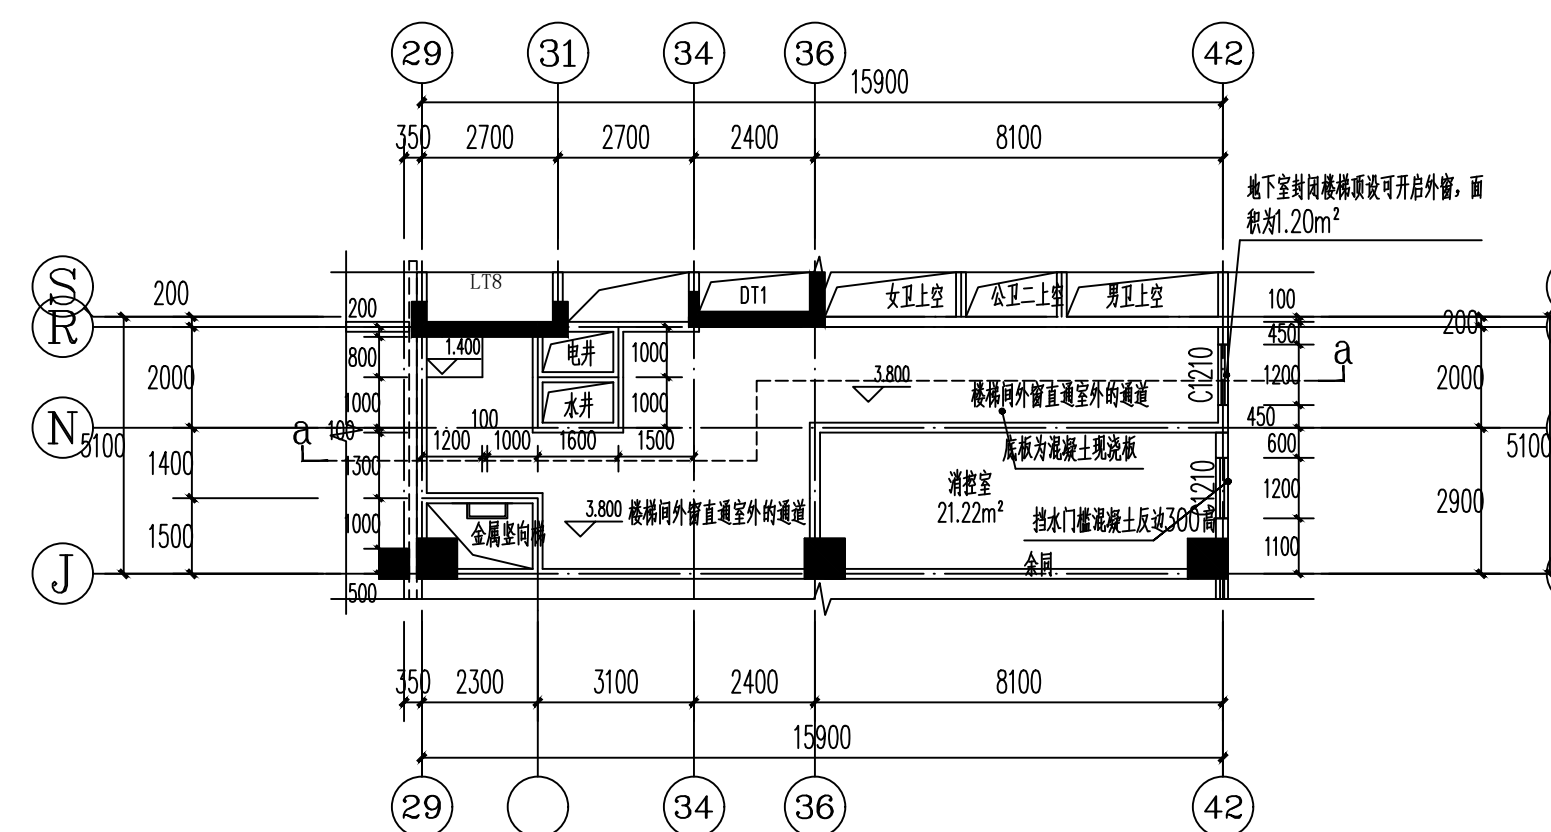
房间内最远点至最近安全出口的距离为14.1m（≤27.5m），最近疏散门至最近安全出口的距离为35.9m（≤37.5m），满足规范要求。

本层需要的疏散宽度为3692.11X0.43X1.100/15=87m（计算疏散宽度的面积是减掉一层所有楼梯间面积的净面积）

本层设计的疏散宽度为7.2X2+2=16.80m，满足规范要求。

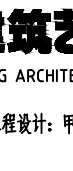
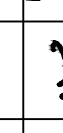
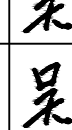
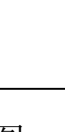
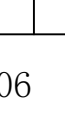
本层建筑面积: 4129.28m<sup>2</sup>  
总建筑面积: 22985.06m<sup>2</sup>  
计容总建筑面积: 18157.36m<sup>2</sup>  
不计容总建筑面积: 4827.70m<sup>2</sup>

 灰砂加气混凝土砌块 (商铺隔墙)  
 消火栓



室外通道夹层平面图 1:150 注: a-a剖面图详IS-25

1. 柱布置尺寸详附图。

|   |                     |              |                                                                                       |
|---|---------------------|--------------|---------------------------------------------------------------------------------------|
| 建设单位/CLIENT:   |                     |              |                                                                                       |
| 麻阳苗族自治县远桥房地产开发有限公司   |                     |              |                                                                                       |
| 项目名称/PROJECT:<br>远程国际   |                     |              |                                                                                       |
| 子项目名称/SUB-PROJECT:<br><br>远程国际   |                     |              |                                                                                       |
| 区位图/REGIONAL LOCATION MAP :   |                     |              |                                                                                       |
| <div><p><b>广东建筑艺术设计研究院有限公司</b><br/>GUANGDONG ARCHITECTURAL ARTISTIC DESIGN INSTITUTE CO.,LTD.</p><div><div>■ 建筑设计: 甲级</div><div>■ 风景园林设计: 乙级</div><div>■ 城乡规划设计: 乙级</div><div>■ 市政设计: 乙级</div></div></div> |                     |              |                                                                                       |
| 图纸名称/TITLE:<br><br>一层平面图   |                     |              |                                                                                       |
| 项目名称/PROJECT:<br><br>远程国际   |                     |              |                                                                                       |
| 设计<br>DESIGNED   | 古新辉                 |              |  |
| 校对<br>CHECKED   | 吴新红                 |              |  |
| 专业负责人<br>CHIEF   | 吴志刚                 |              |  |
| 项目负责<br>PROJECT CHIEF   | 吴志刚                 |              |  |
| 审核<br>IDENTIFIED   | 黄履优                 |              |  |
| 审定<br>APPROVED   | 李 坚                 |              |  |
| 业务号/JOB NO.   |                     |              |                                                                                       |
| 设计阶段/STATUS:   施工图   |                     |              |                                                                                       |
| 专业/DISCIPLINE:     建筑   |                     |              |                                                                                       |
| 比例/<br>SCALE:   | 1 : 100             | 规格/<br>SIZE: | A1                                                                                    |
| 出图日期/DATE:   |                     | 2021. 06     |                                                                                       |
| 图号/DRAWING NO.   JS-14   |                     |              |                                                                                       |
| 版次<br>NO.   | 修改内容<br>DESCRIPTION |              | 日期<br>DATE                                                                            |
|   |                     |              |                                                                                       |
|   |                     |              |                                                                                       |
| 条形码/BARCODE:   |                     |              |                                                                                       |
| 版权所有，不得复制、套用。<br>ALL RIGHTS RESERVED, DON'T COPY, REPRODUCE   |                     |              |                                                                                       |